


袖ヶ浦都市計画事業袖ヶ浦駅海側特定土地区画整理事業 出来形確認測量原図

縮尺 1:500

NO. 1

令和元年七月

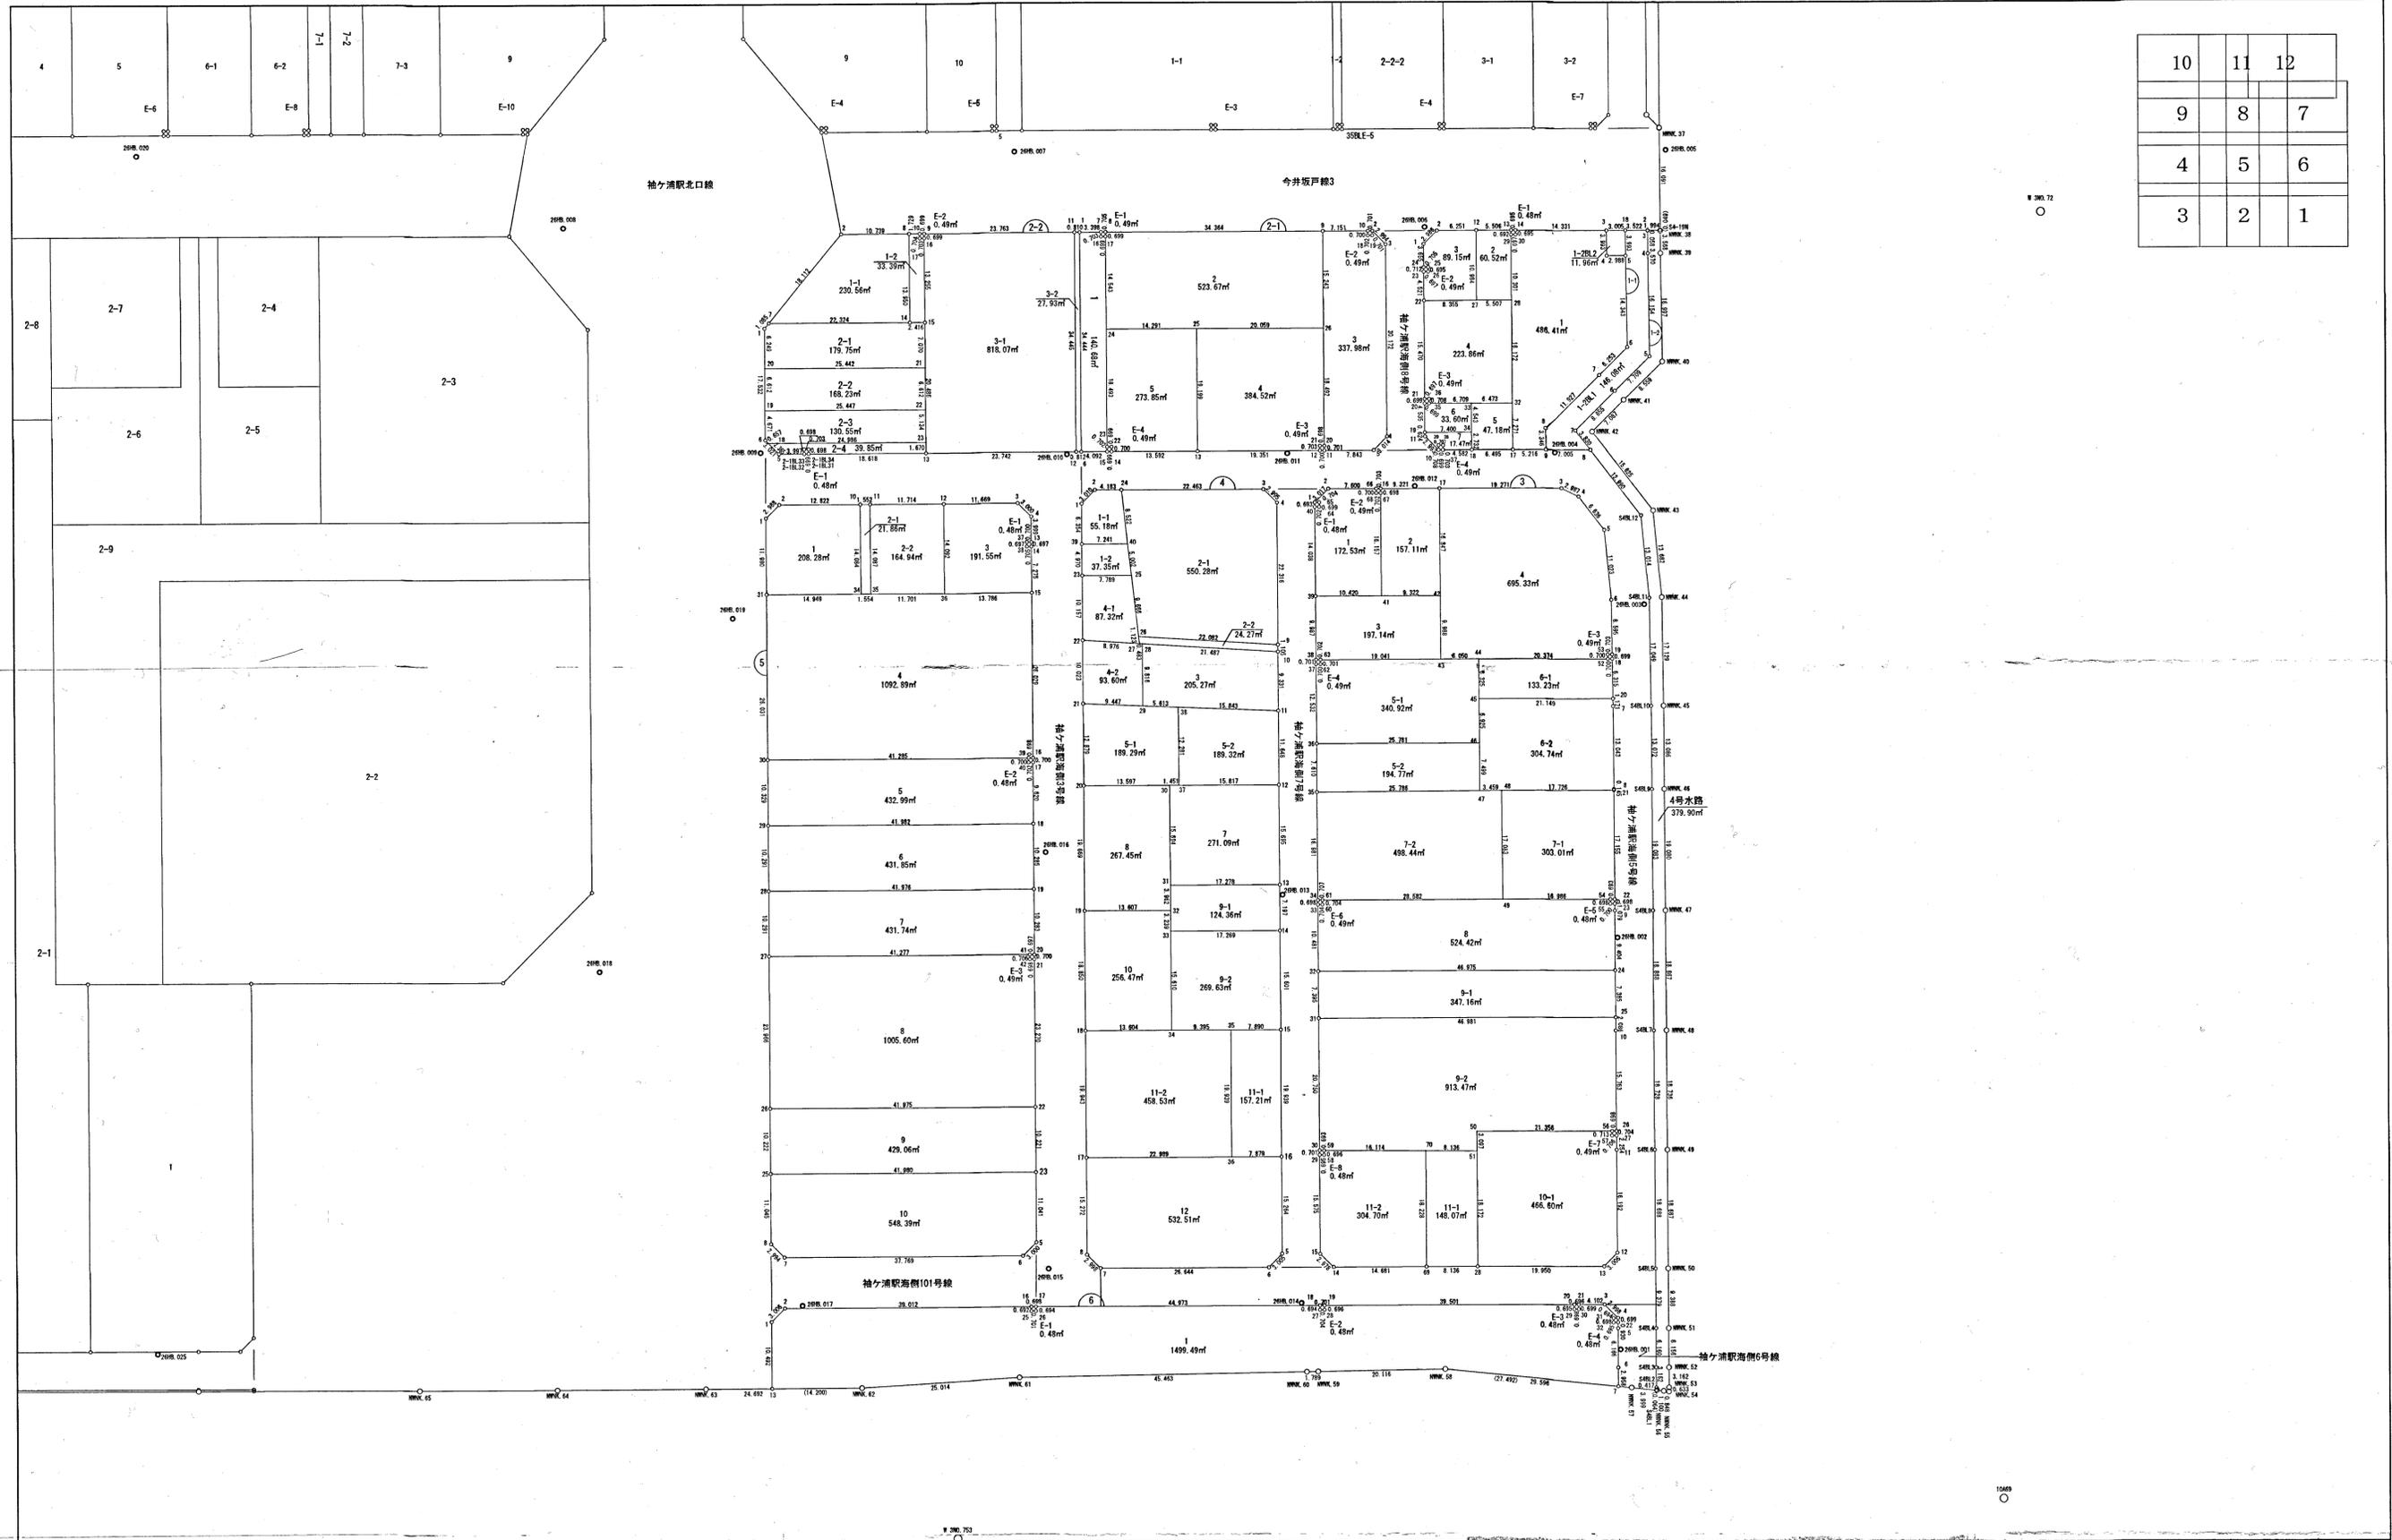

10	11	12
9	8	7
4	5	6
3	2	1

袖ヶ浦市袖ヶ浦駅海側土地区画整理組合


株式会社 八州

袖ヶ浦都市計画事業袖ヶ浦駅海側特定土地区画整理事業 出来形確認測量原図

縮尺 1:500

NO. 2

令和元年七月

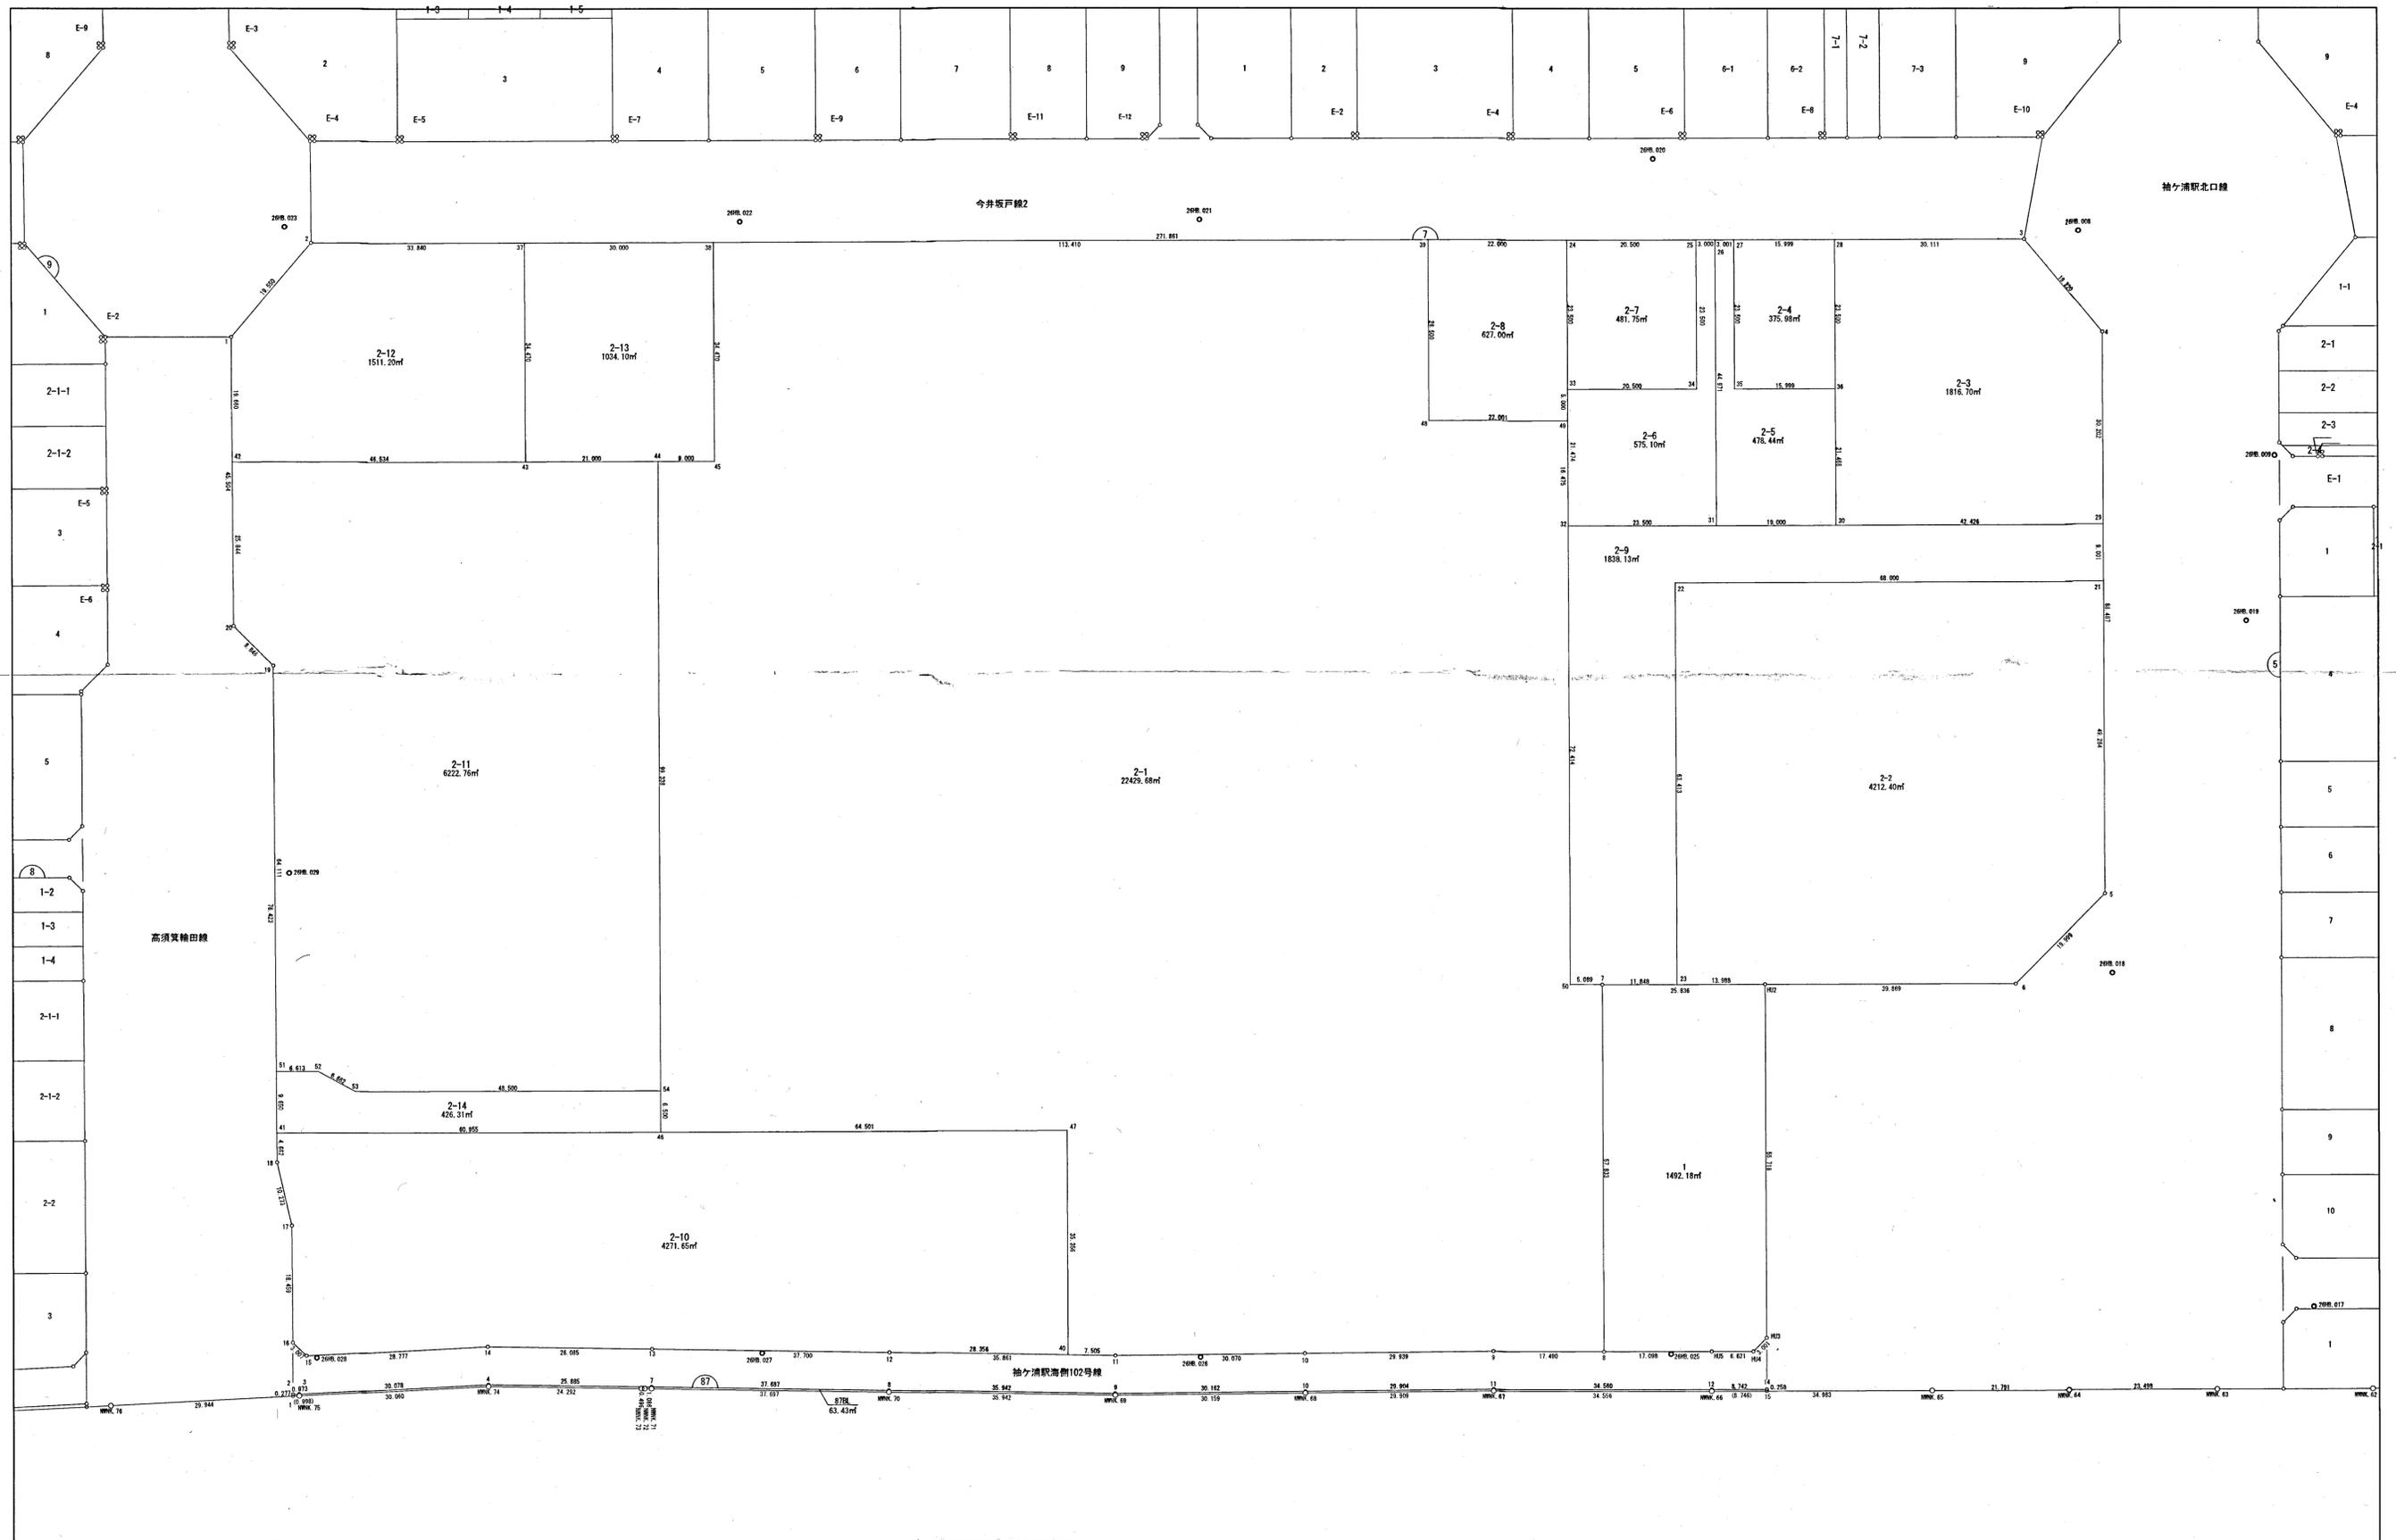

袖ヶ浦市袖ヶ浦駅海側土地区画整理組合

株式会社 八州


袖ヶ浦都市計画事業袖ヶ浦駅海側特定土地区画整理事業 出来形確認測量原図

縮尺 1:500

NO. 3

令和元年七月

10	11	12
9	8	7
4	5	6
3	2	1

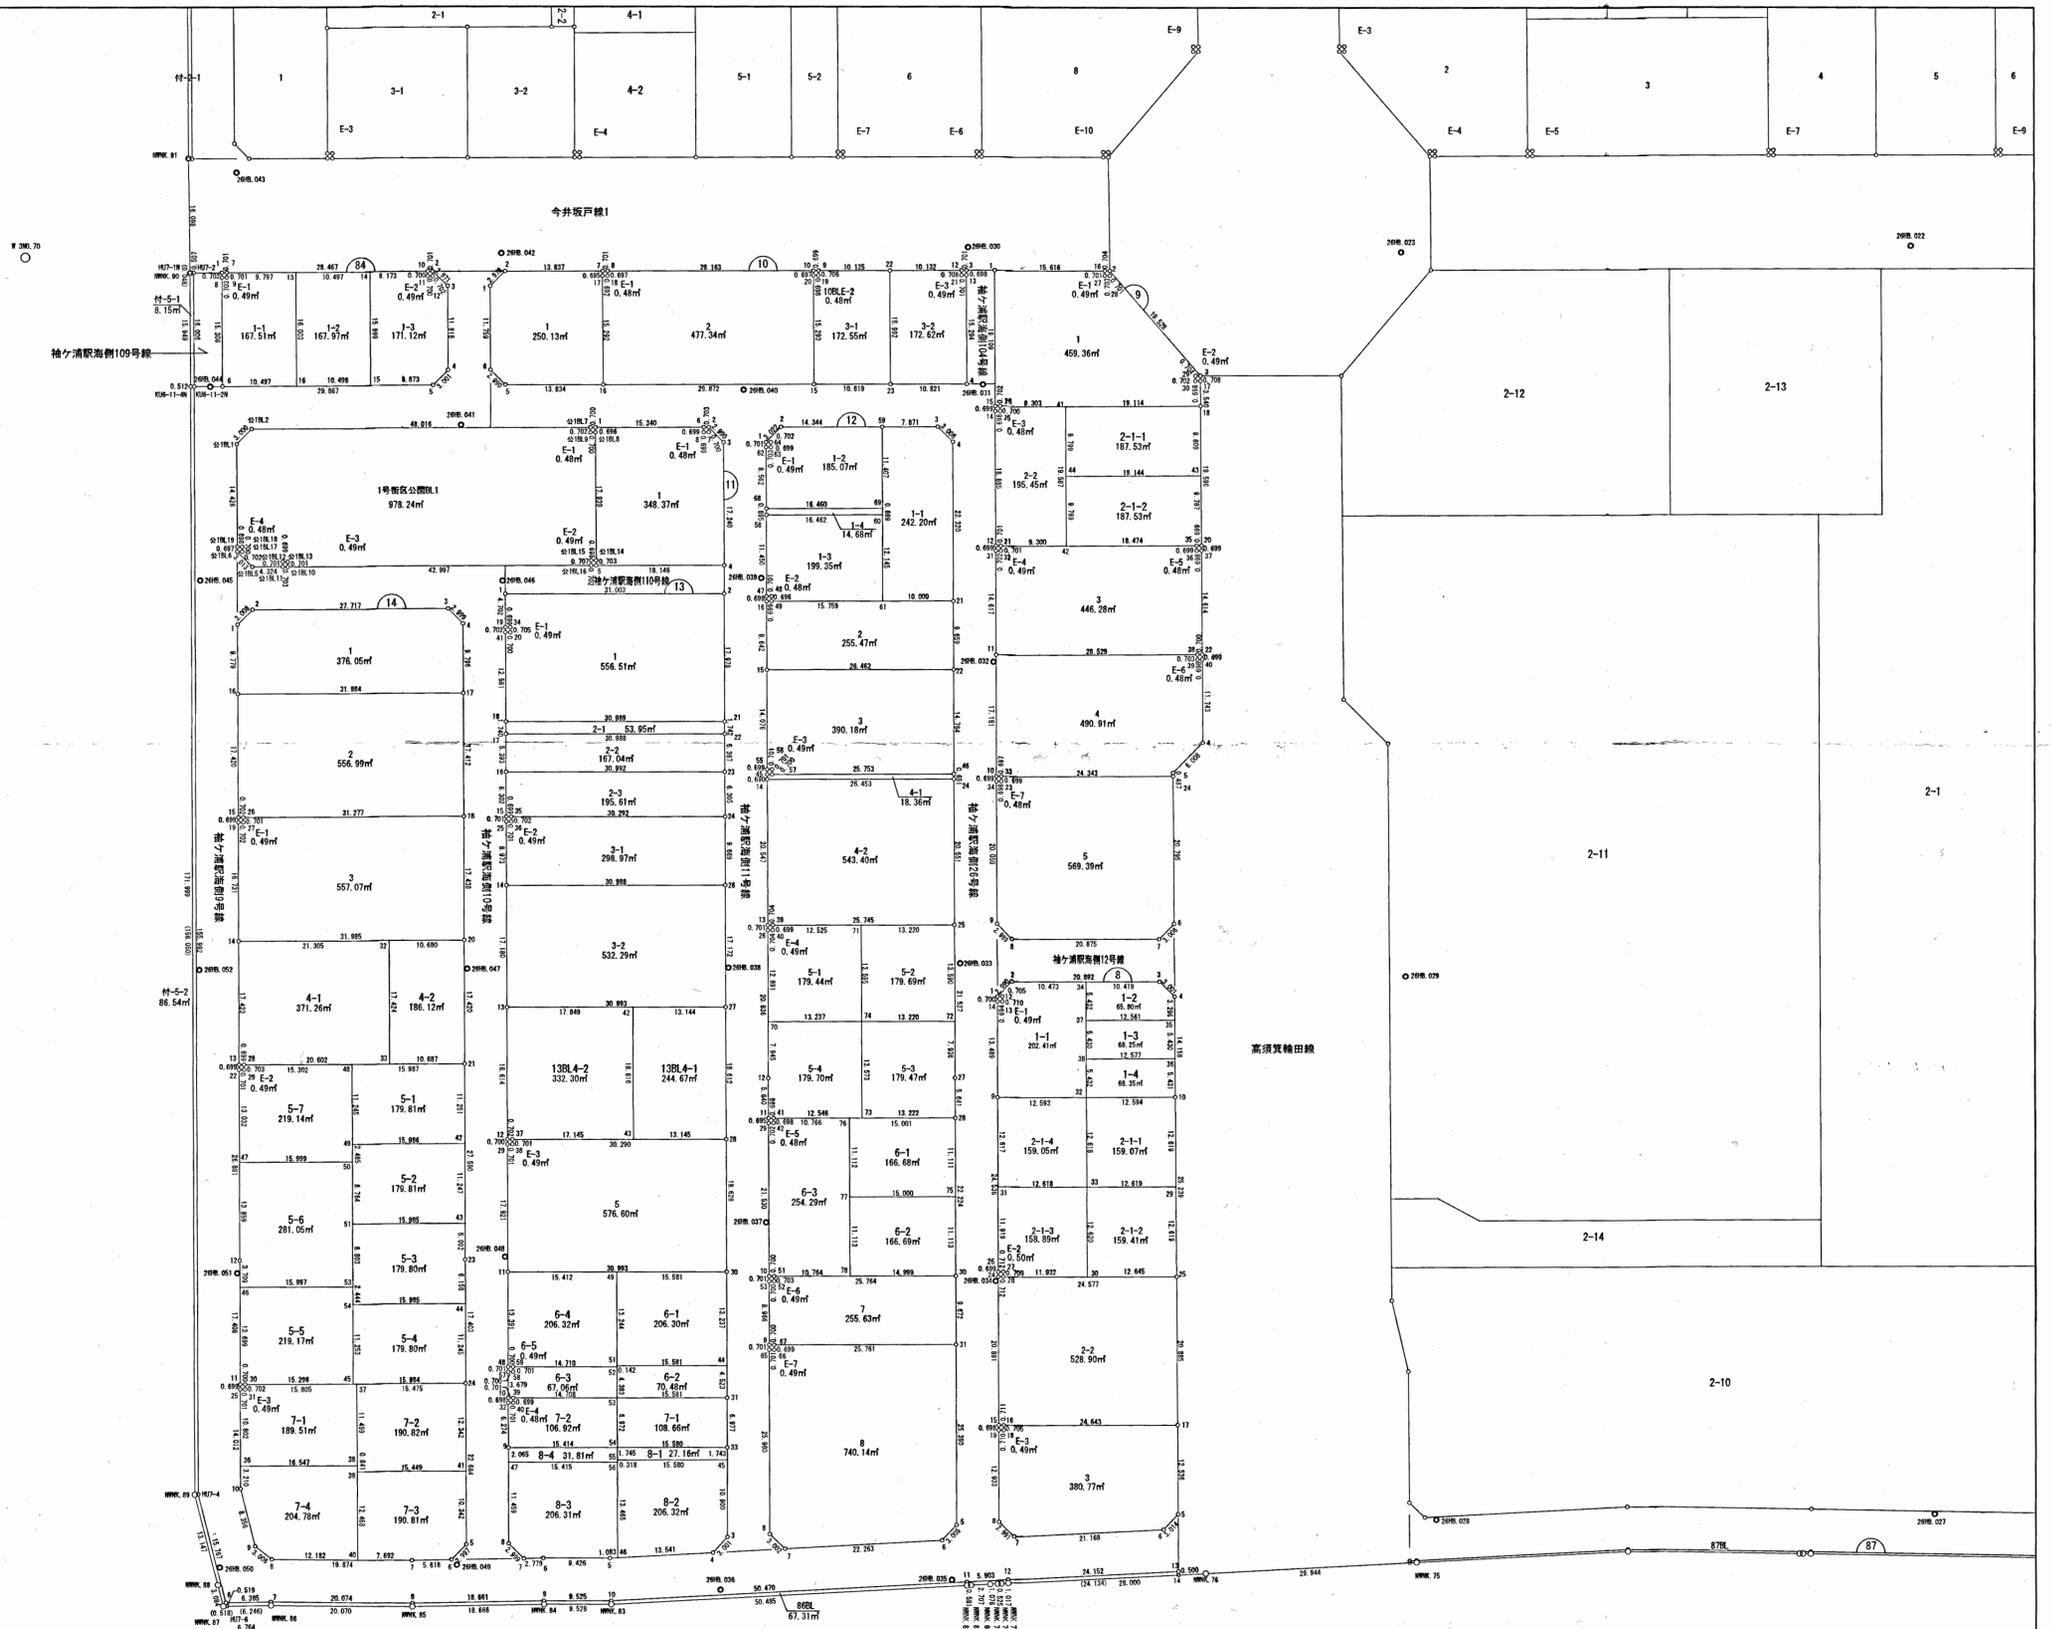

袖ヶ浦市袖ヶ浦駅海側土地区画整理組合

株式会社 八州


袖ヶ浦都市計画事業袖ヶ浦駅海側特定土地区画整理事業 出来形確認測量原図

縮尺 1:500

NO. 4

令和元年七月

10	11	12
9	8	7
4	5	6
3	2	1

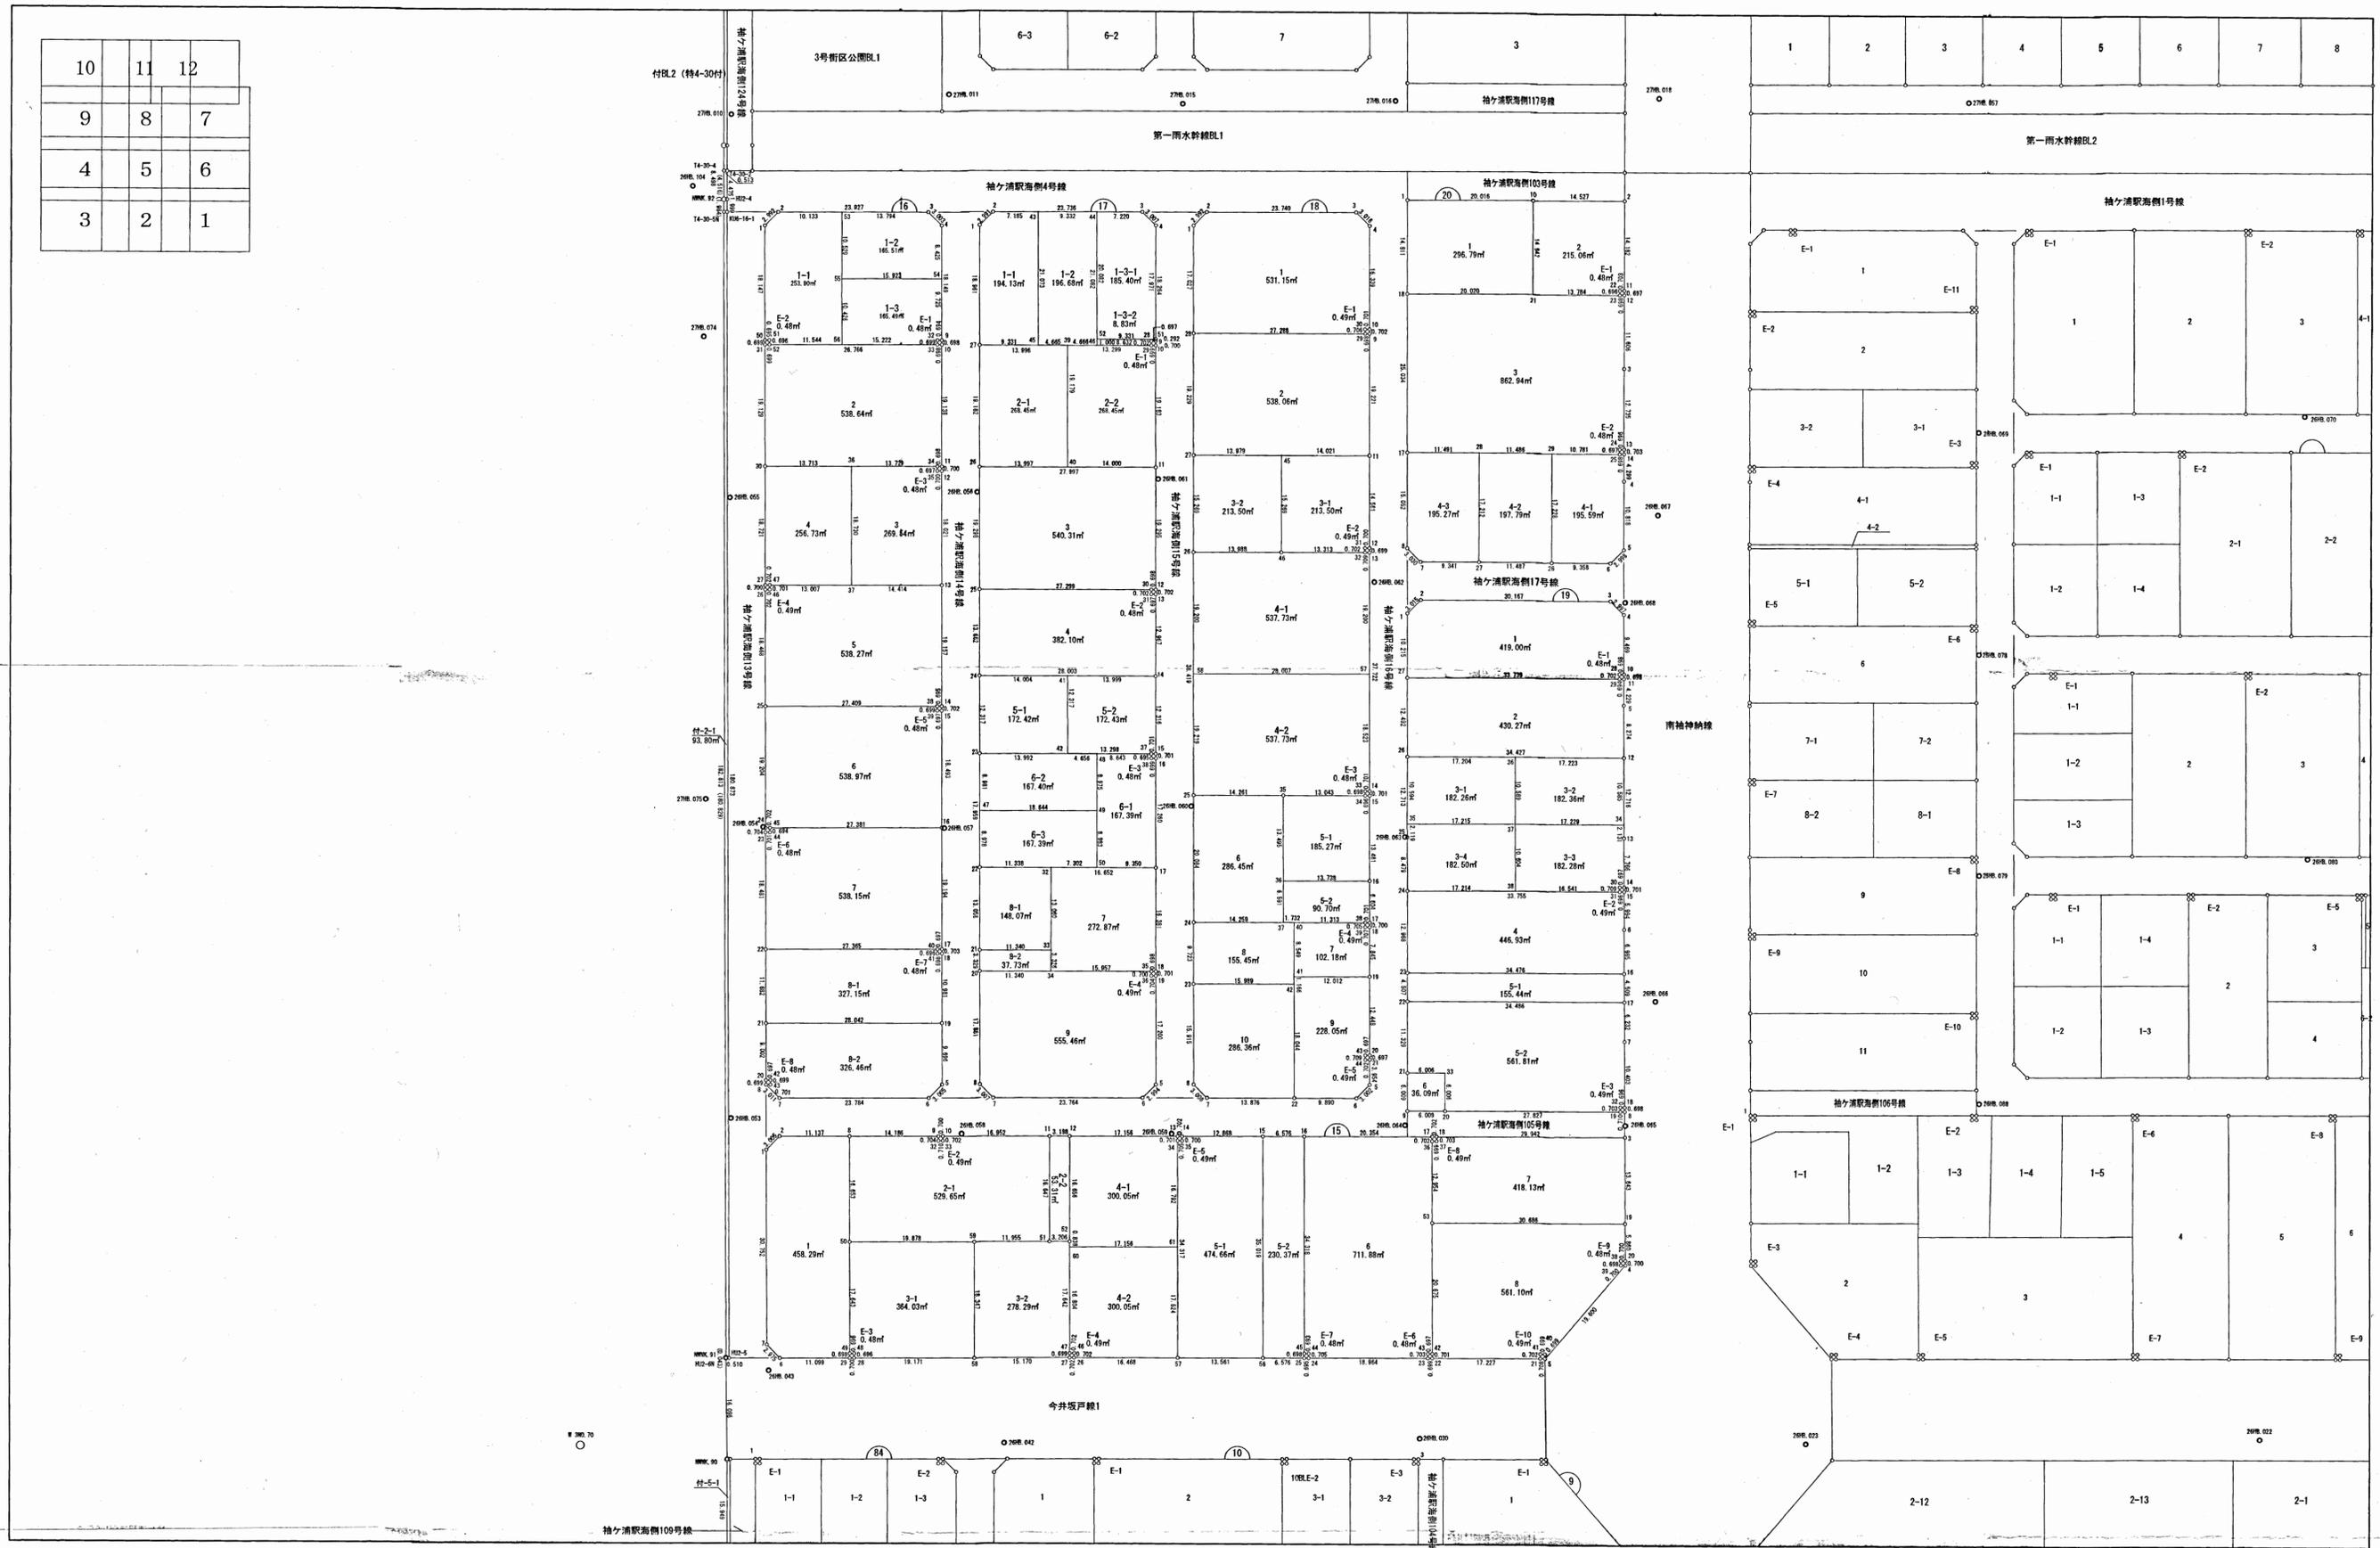

袖ヶ浦市袖ヶ浦駅海側土地区画整理組合


株式会社 八州

袖ヶ浦都市計画事業袖ヶ浦駅海側特定土地区画整理事業 出来形確認測量原図

縮尺 1:500

NO. 5

令和元年七月

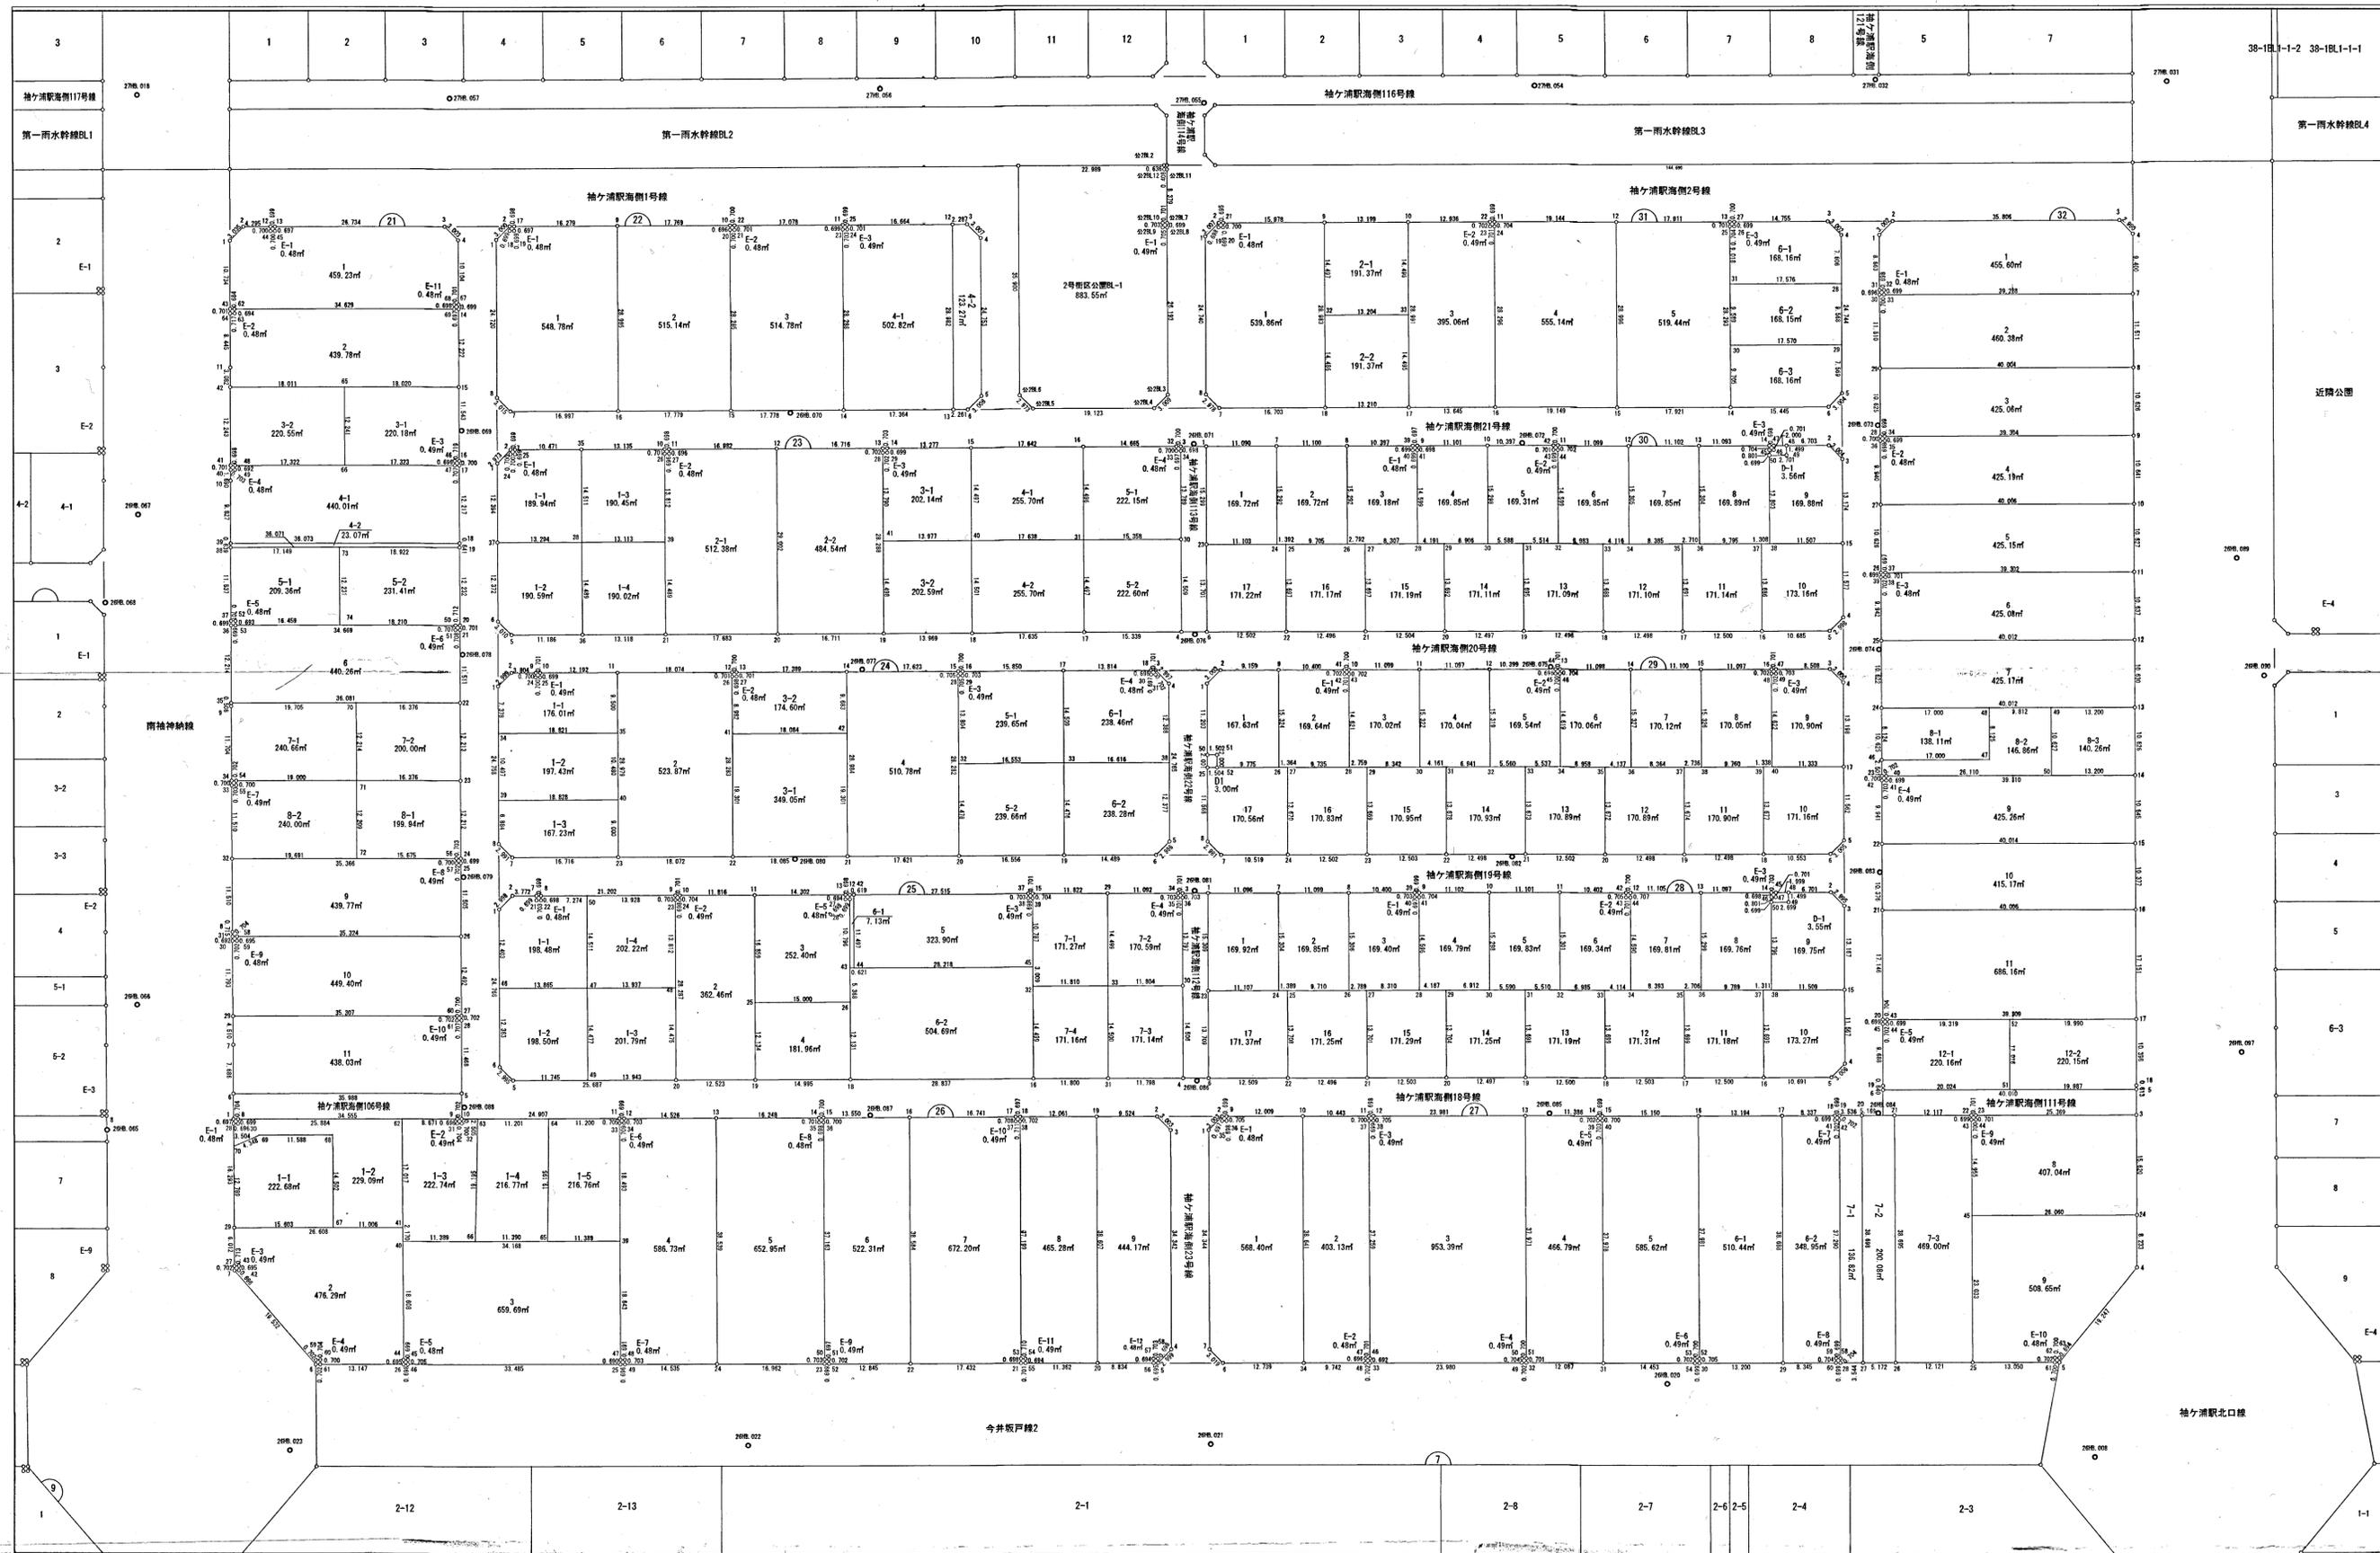

袖ヶ浦市袖ヶ浦駅海側土地区画整理組合


株式会社 八州

袖ヶ浦都市計画事業袖ヶ浦駅海側特定土地区画整理事業 出来形確認測量原図

縮尺 1:500

NO. 6

令和元年七月

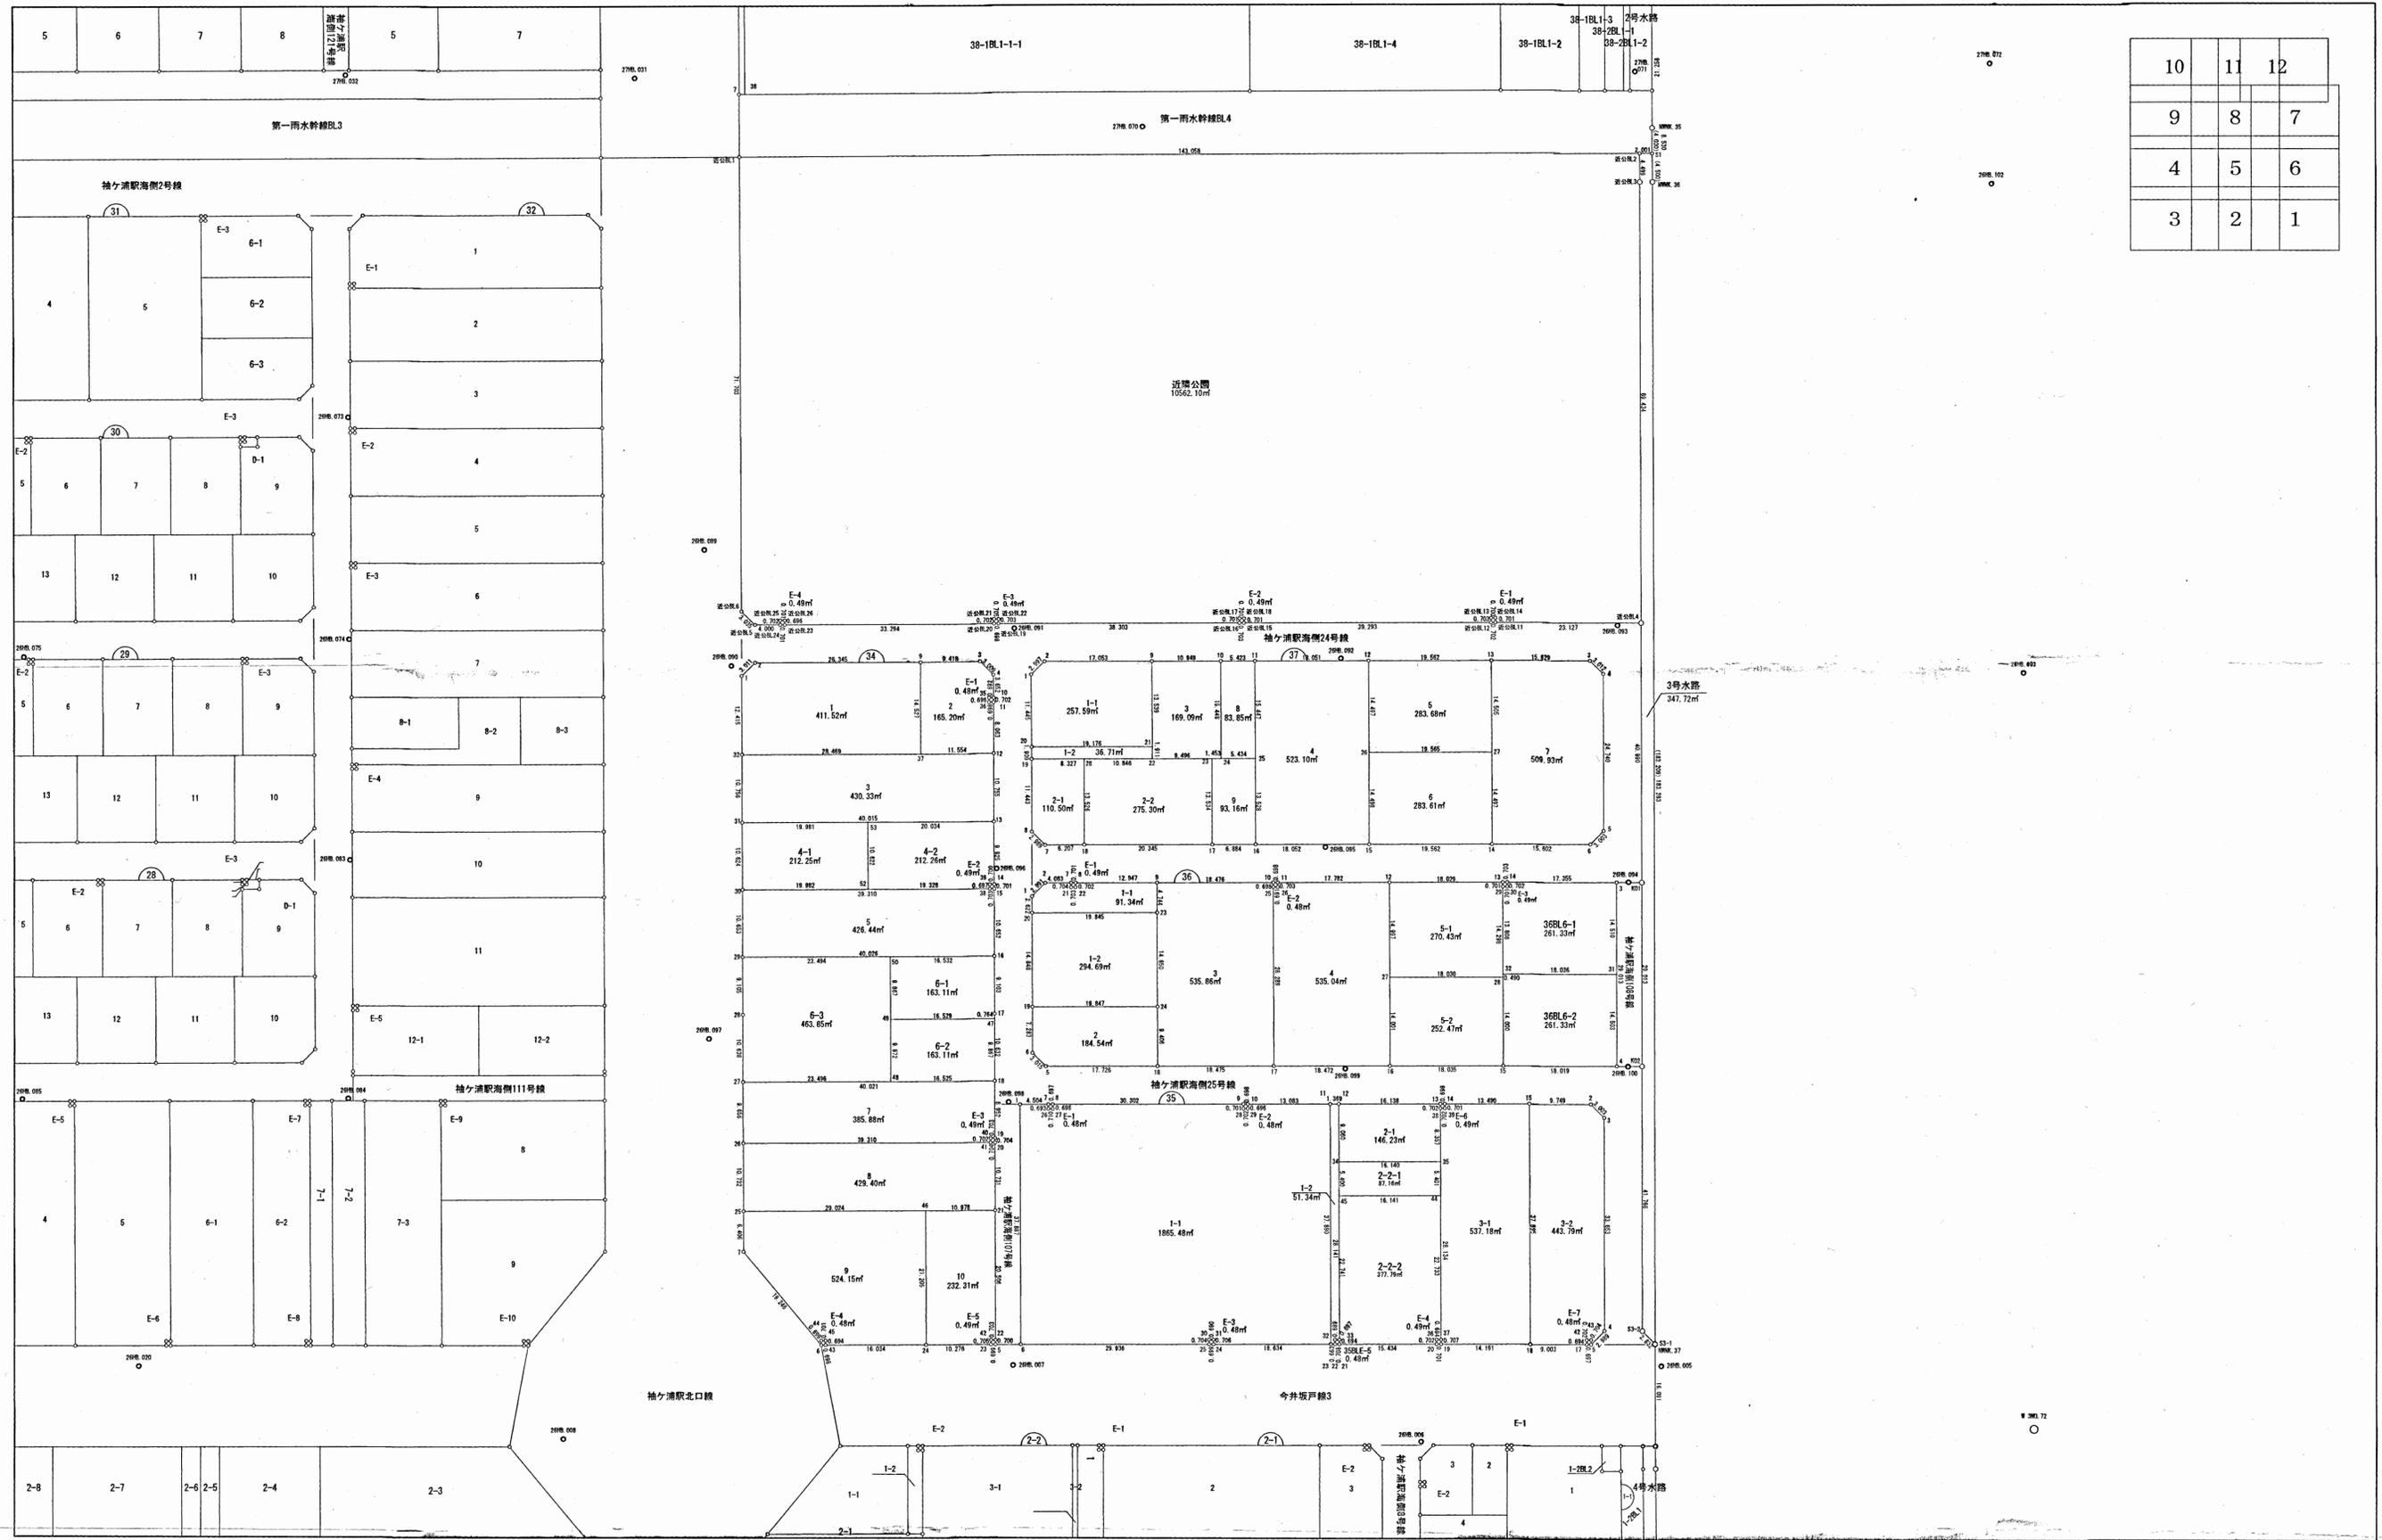

10	11	12
9	8	7
4	5	6
3	2	1

袖ヶ浦市袖ヶ浦駅海側土地区画整理組合

株式会社 八州

袖ヶ浦都市計画事業袖ヶ浦駅海側特定土地区画整理事業 出来形確認測量原図

縮尺 1:500

NO. 7

令和元年七月



10	11	12
9	8	7
4	5	6
3	2	1

袖ヶ浦市袖ヶ浦駅海側土地区画整理組合

株式会社 八州


袖ヶ浦都市計画事業袖ヶ浦駅海側特定土地区画整理事業 出来形確認測量原図

縮尺 1:500

NO. 8

令和元年七月

袖ヶ浦市袖ヶ浦駅海側土地区画整理組合

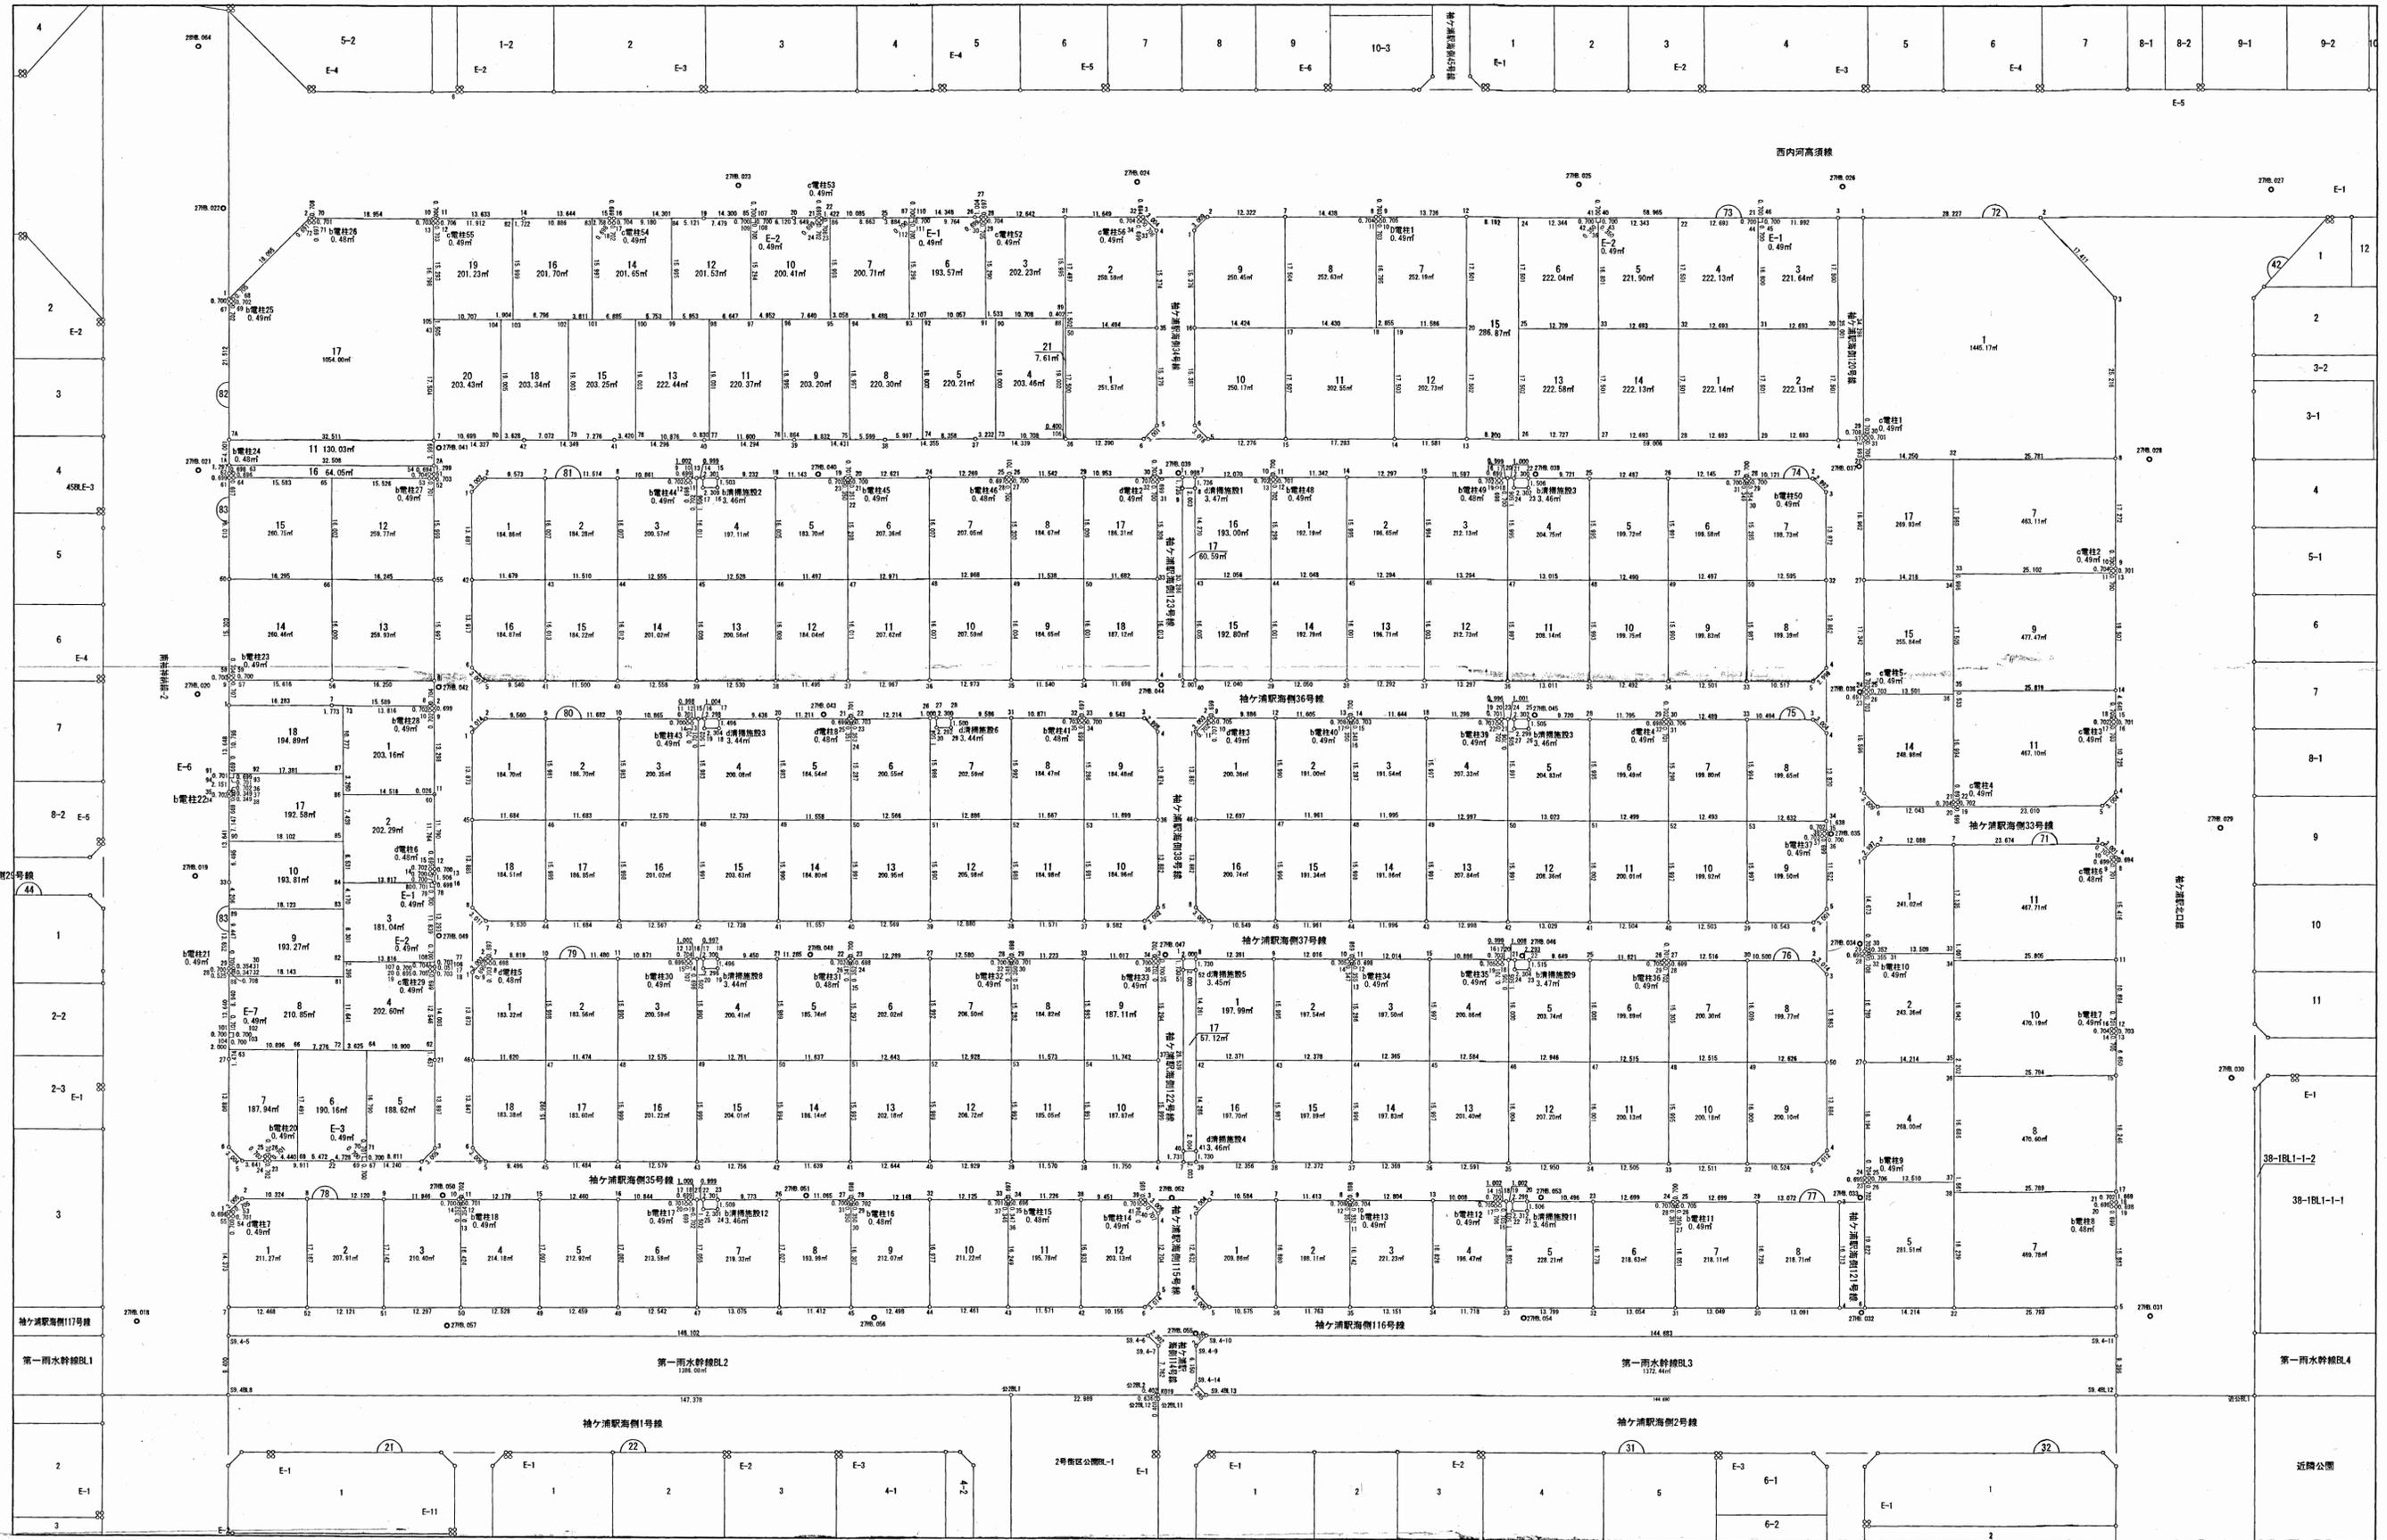

NO. 8

「この測量成果は、国土地理院長の助言を受けて得たものである (助言番号) 平26関公第142号」
「この測量成果は、国土地理院長の助言を受けて得たものである (助言番号) 平27関公第609号」

株式会社 八州


袖ヶ浦都市計画事業袖ヶ浦駅海側特定土地区画整理事業 出来形確認測量原図

縮尺 1:500

NO. 9

令和元年七月

10	11	12
9	8	7
4	5	6
3	2	1

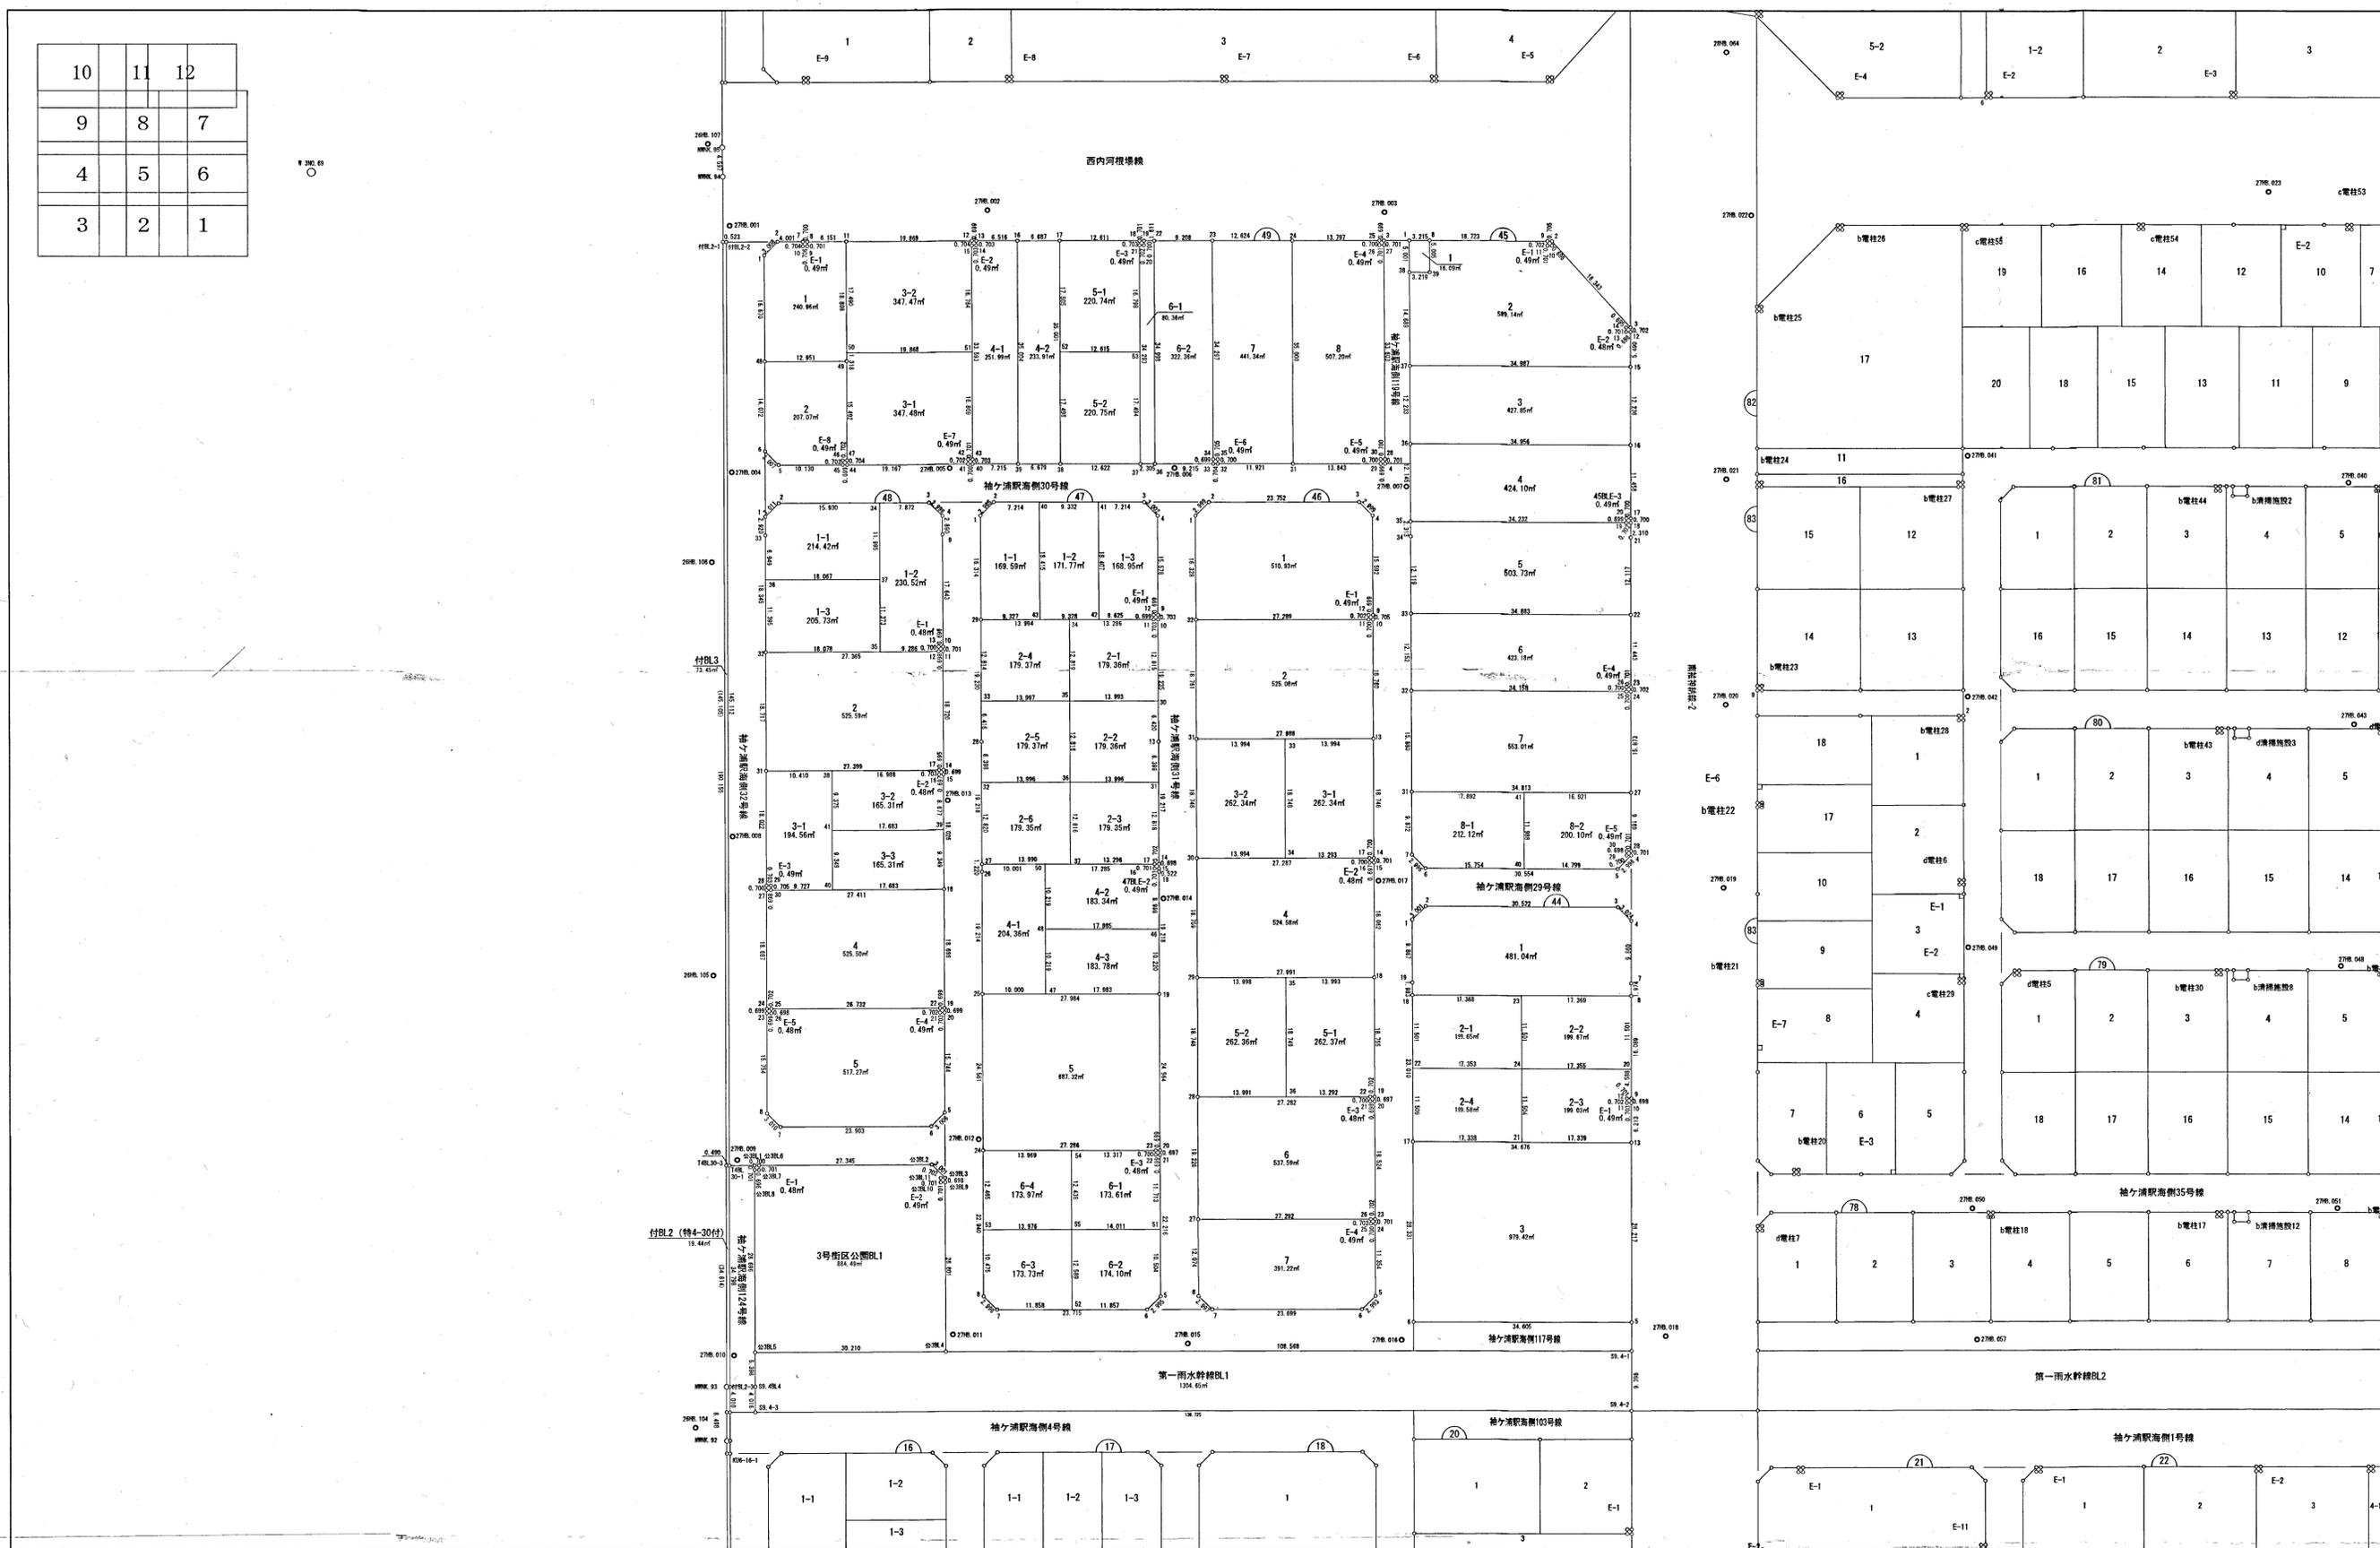

袖ヶ浦市袖ヶ浦駅海側土地区画整理組合

株式会社 八州

袖ヶ浦都市計画事業袖ヶ浦駅海側特定土地区画整理事業 出来形確認測量原図

縮尺 1:500

NO. 11

令和元年七月



袖ヶ浦市袖ヶ浦駅海側土地区画整理組合


株式会社 八州

袖ヶ浦都市計画事業袖ヶ浦駅海側特定土地区画整理事業 出来形確認測量原図

縮尺 1:500

NO. 1 2

令和元年七月

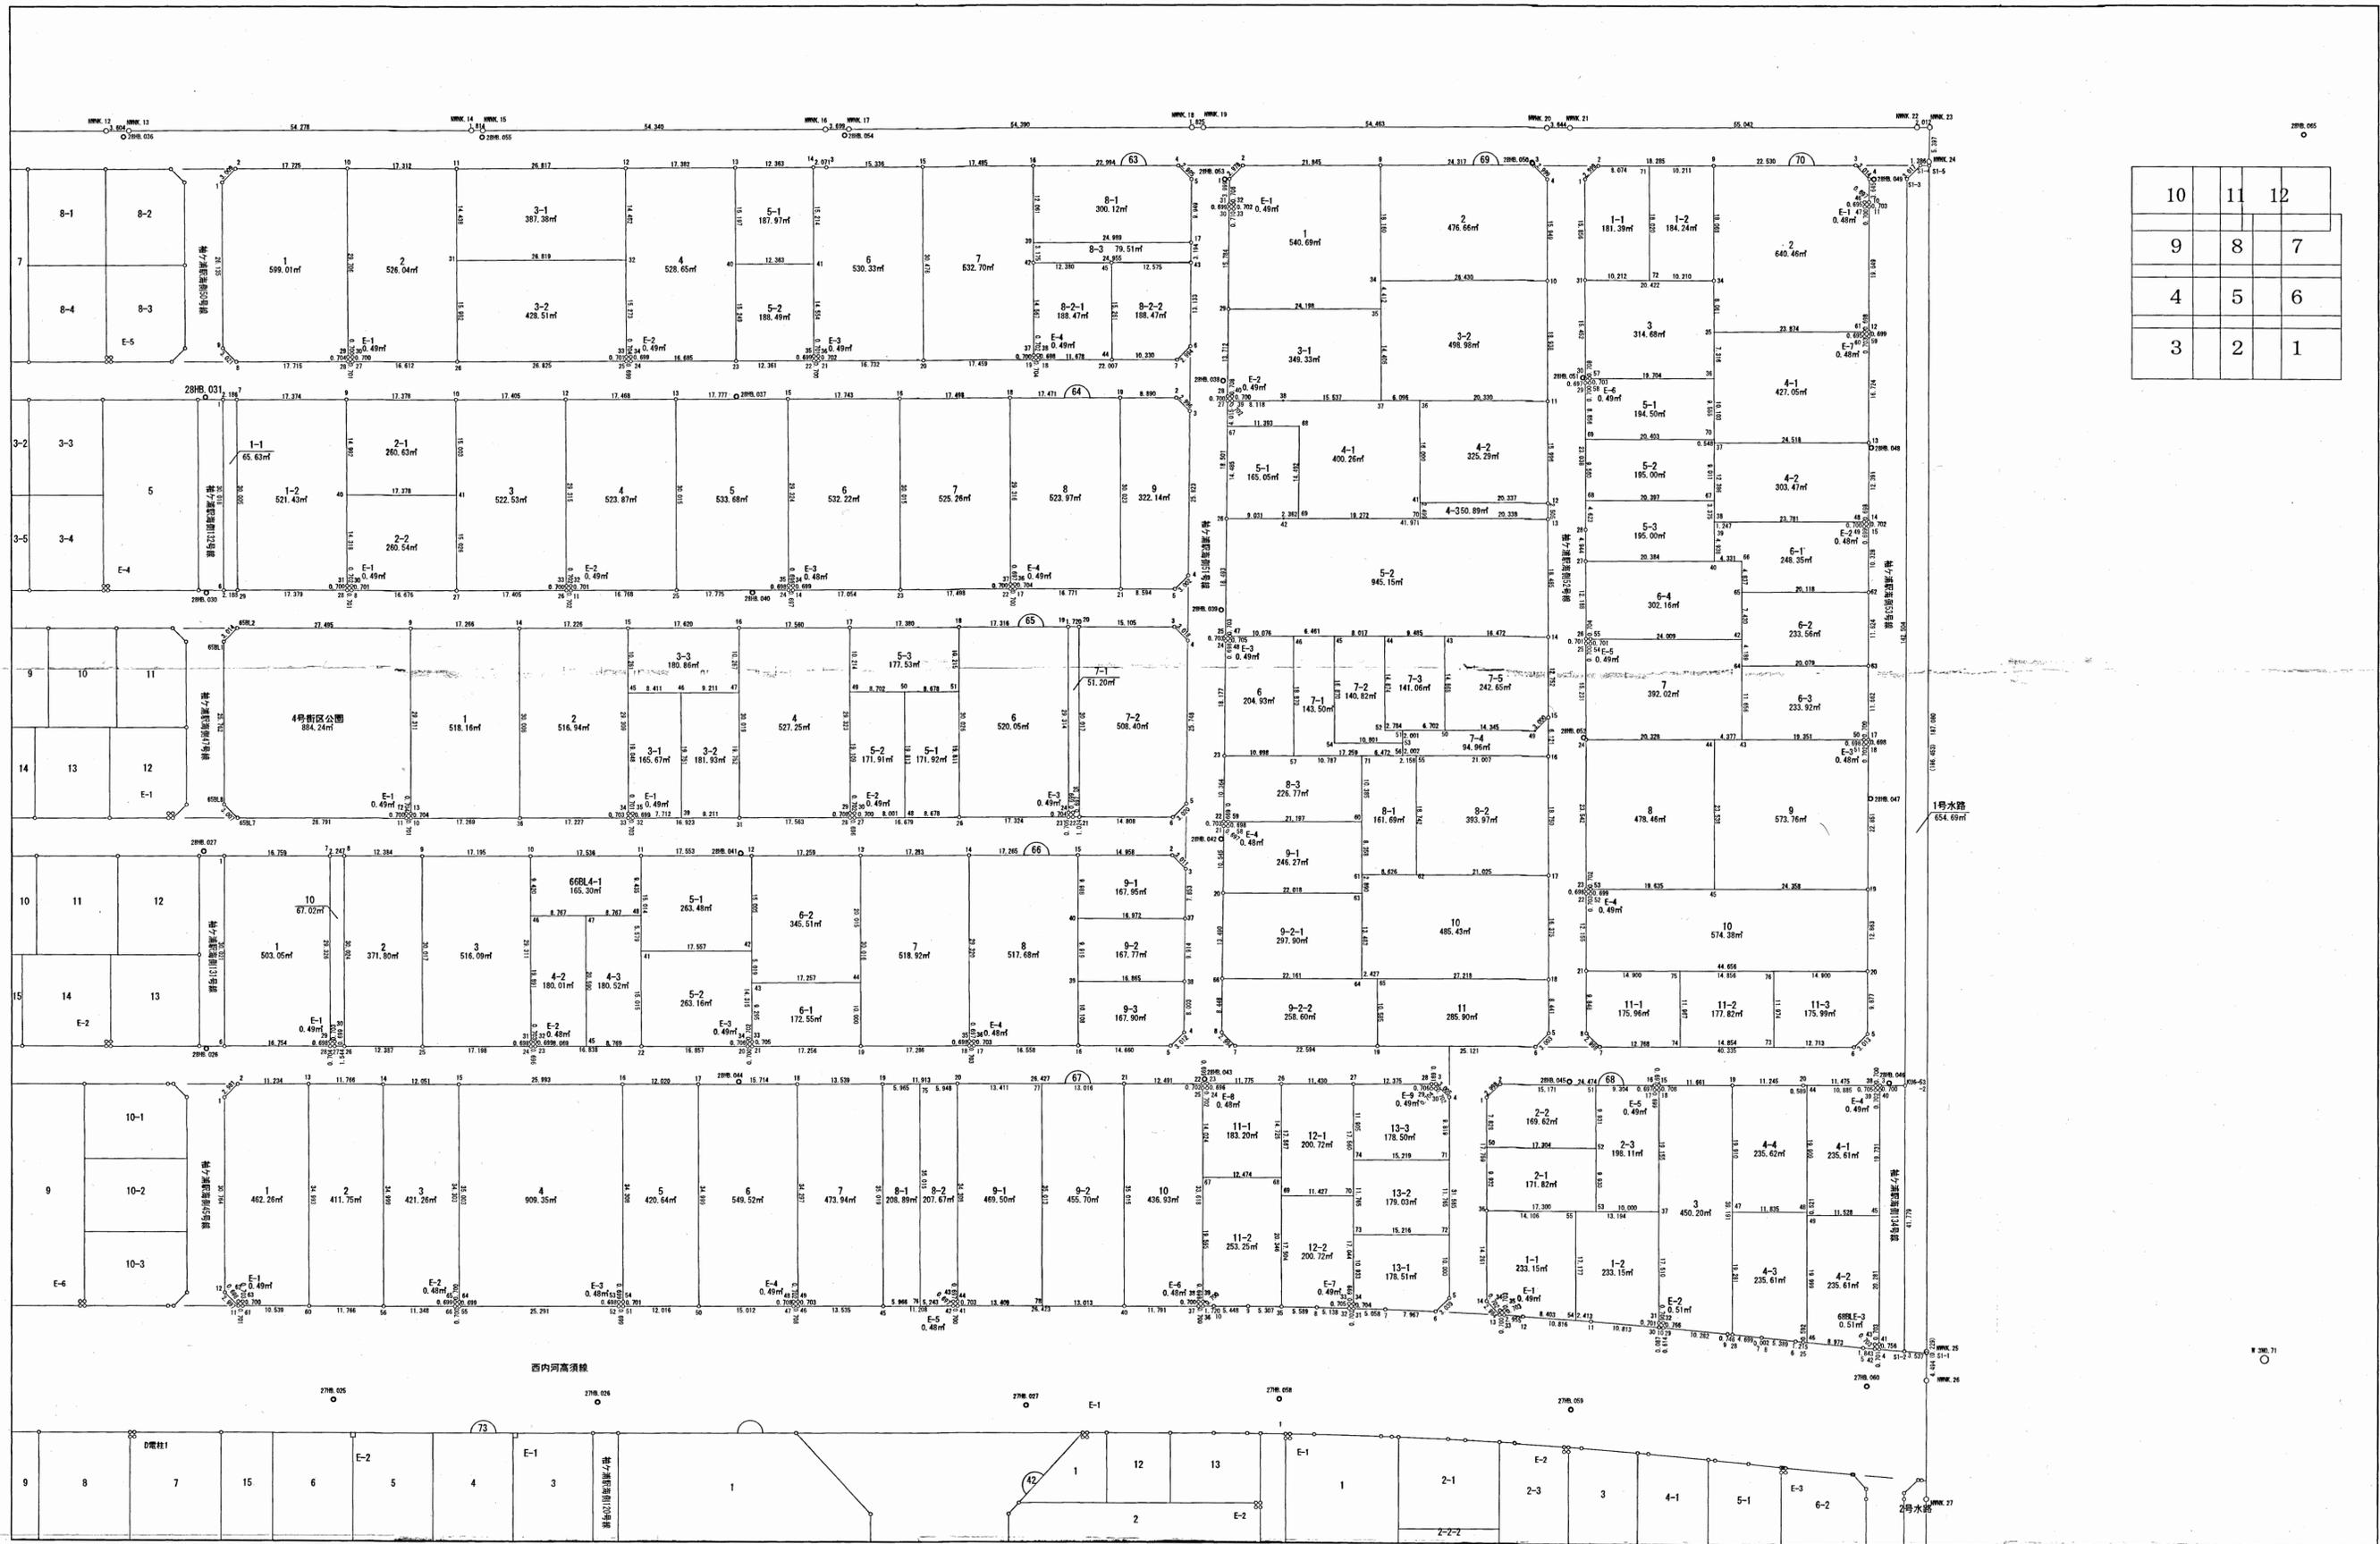

10	11	12
9	8	7
4	5	6
3	2	1

袖ヶ浦市袖ヶ浦駅海側土地区画整理組合

株式会社 八州

「この測量成果は、国土地理院長の助言を受けて得たものである（助言番号）平26関公第142号」
「この測量成果は、国土地理院長の助言を受けて得たものである（助言番号）平27関公第609号」